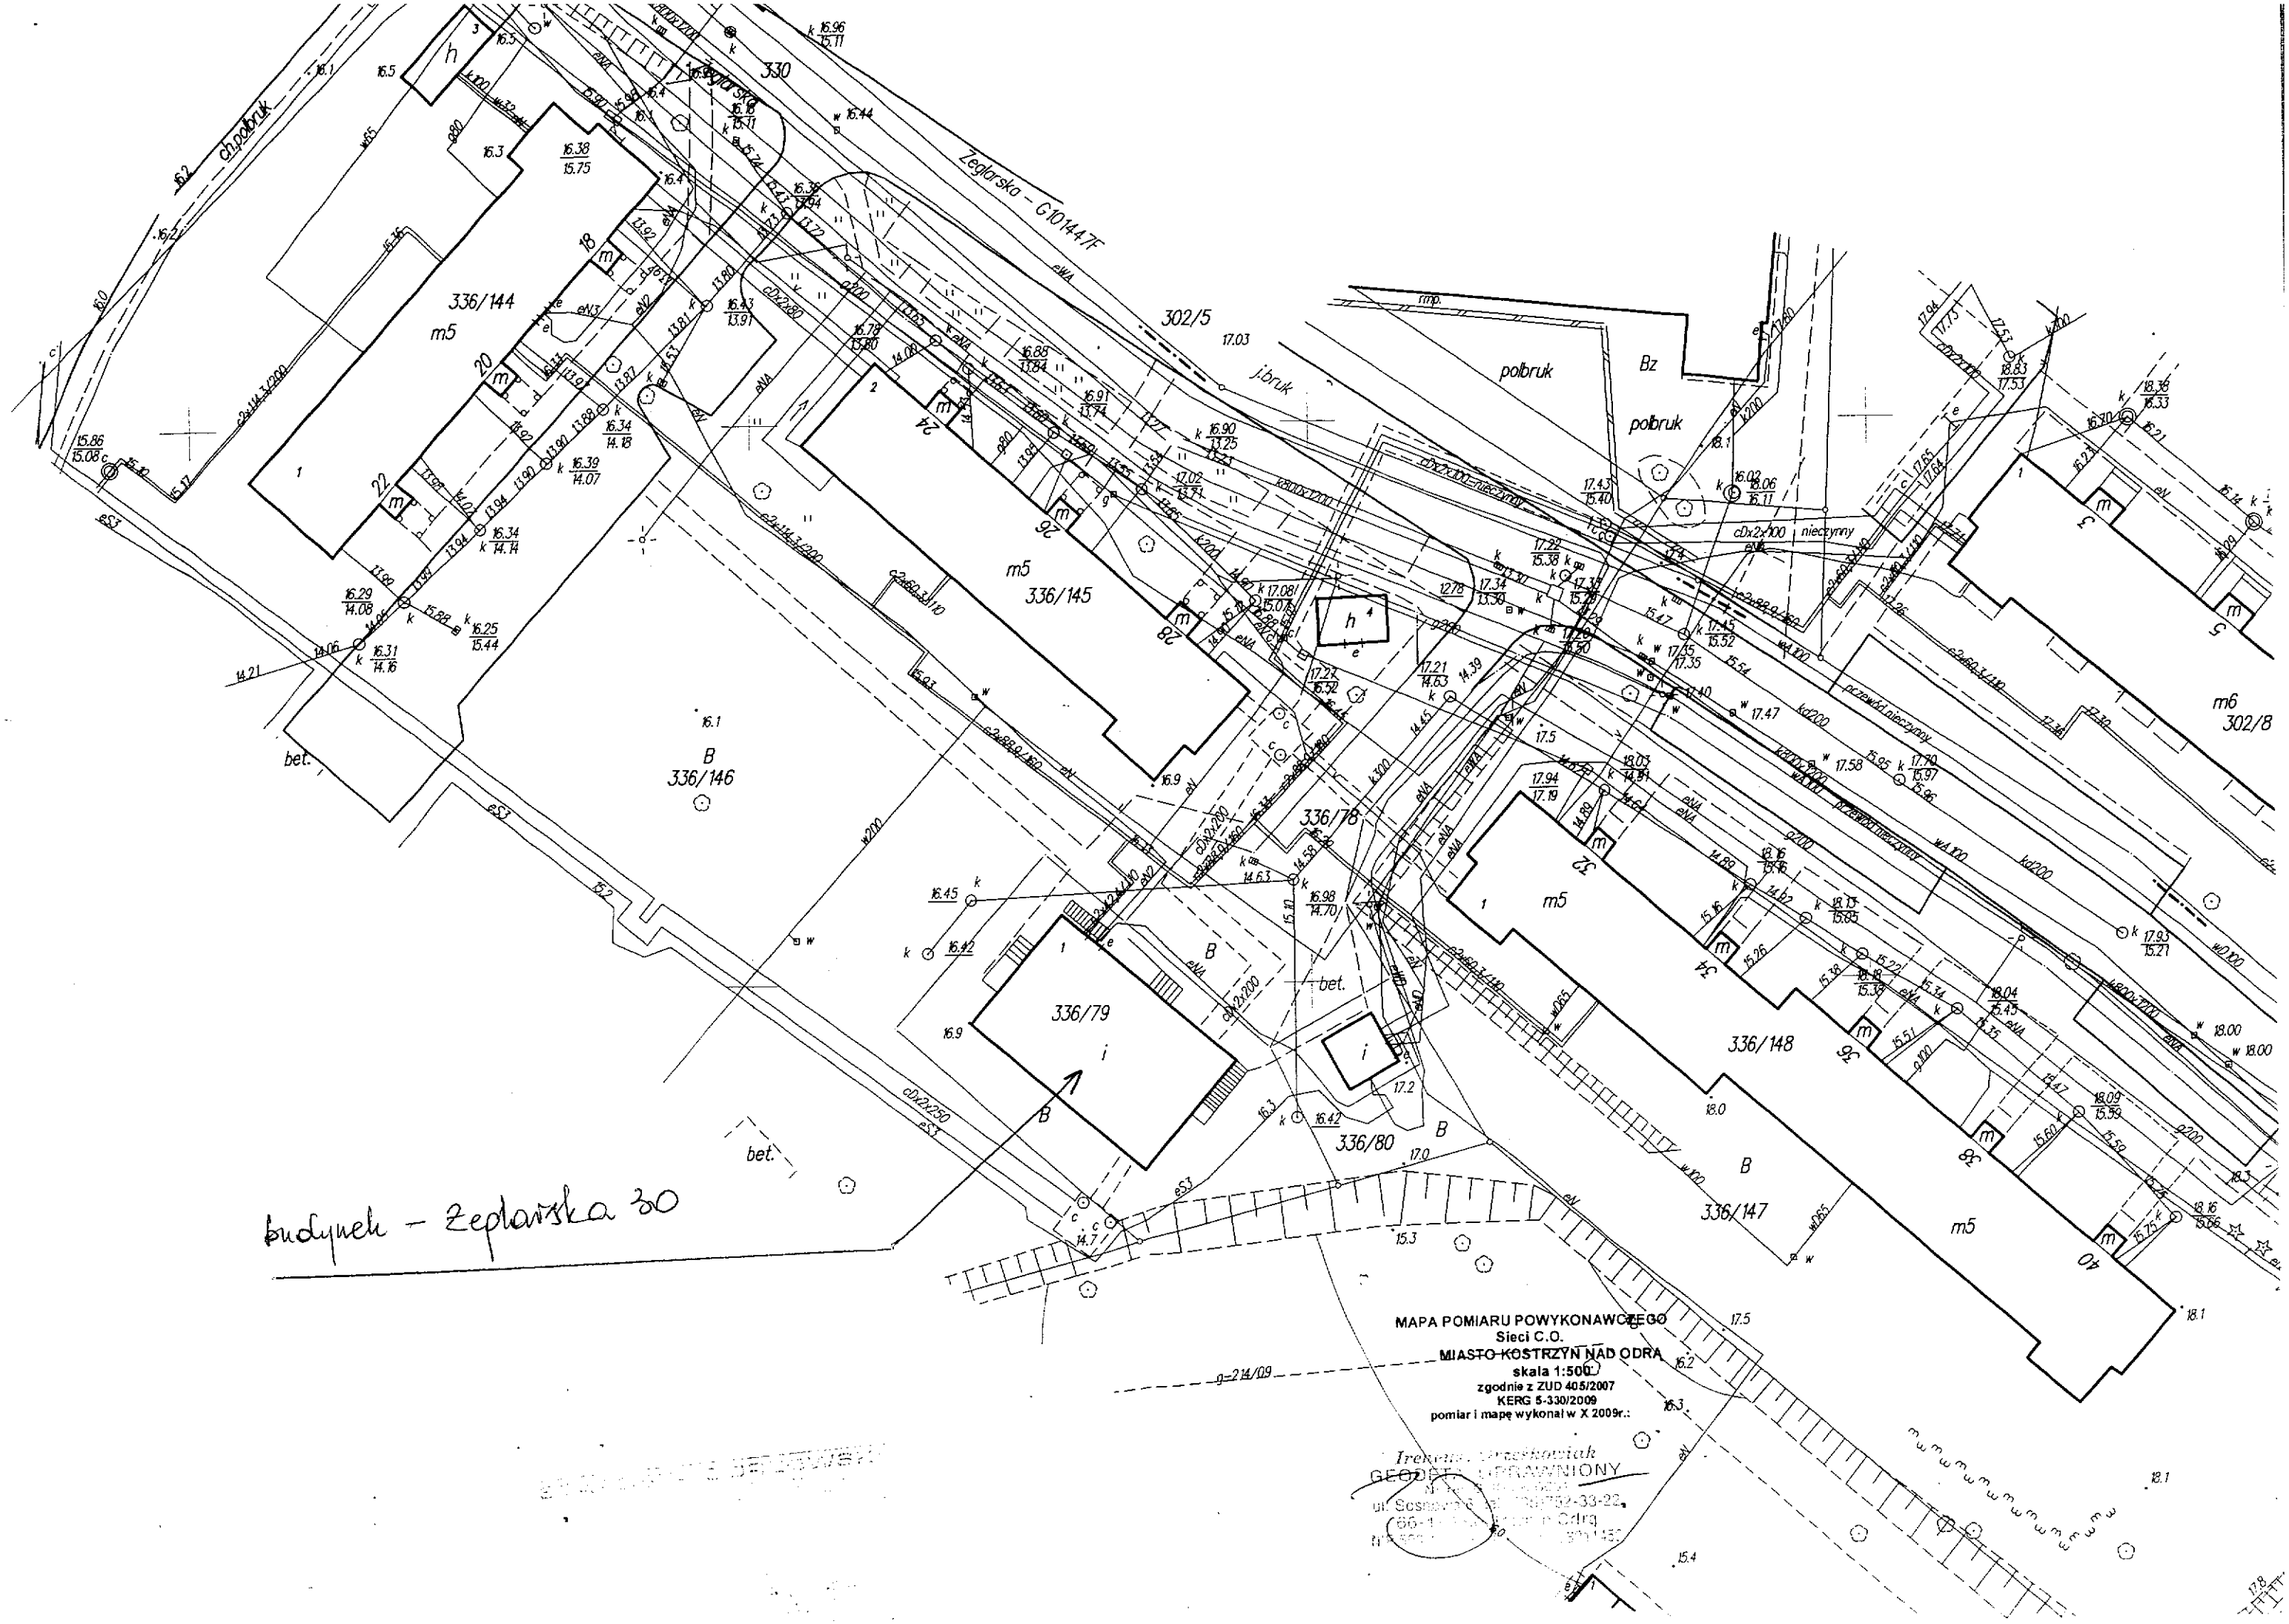
Żeglarska – G1014.47F
330
302/5
336/144
m5
336/145
m5
336/146
B
336/78
336/79
i
336/80
B
336/147
B
336/148
m5
m6
302/8
chodnik
jbruk
polbruk
Bz
bet.
budynek – Żeglarska 30
MAPA POMIARU POWYKONAWCZEGO
Sieci C.O.
MIASTO KOSTRZYN NAD ODRĄ
skala 1:500
zgodnie z ZUD 405/2007
KERG 5-330/2009
pomiar i mapę wykonał w X 2009r.:
GEODETA UPRAWNIONY